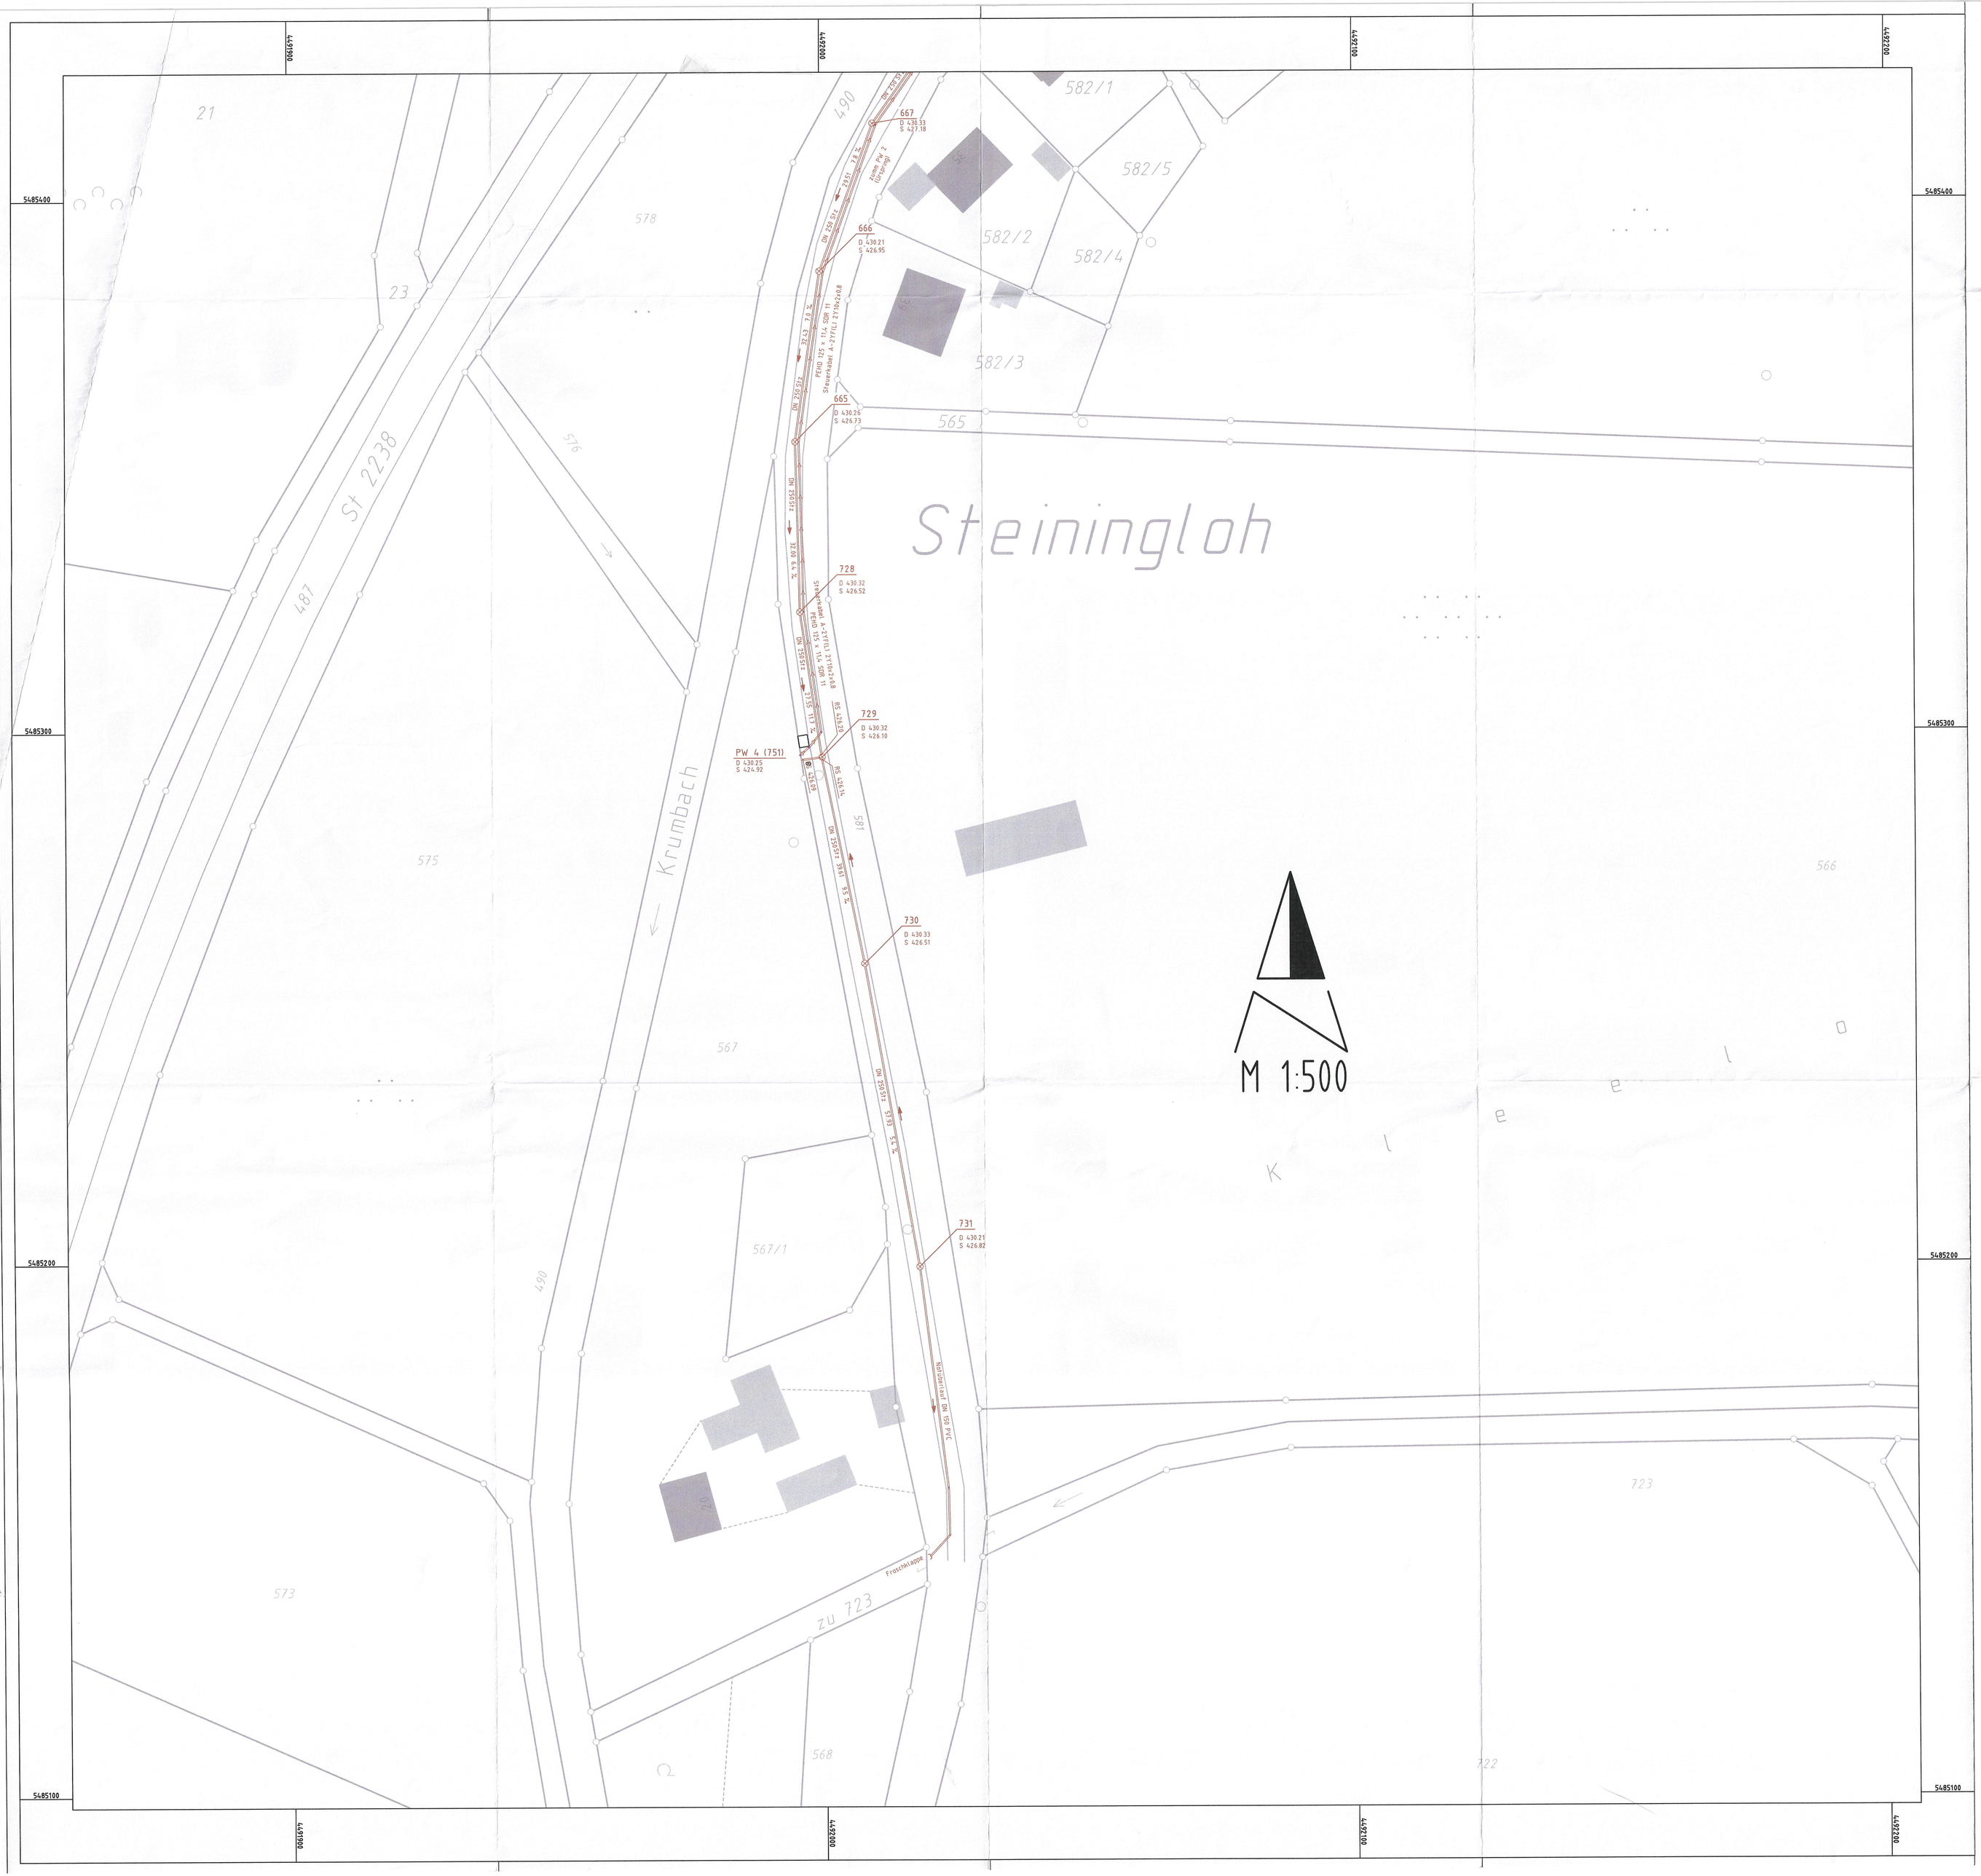

Zeichenerklärung

- Mischwasserschacht, rund
- Regenwasserschacht, rund
- Schmutzwasserschacht, rund
- Mischwasserschacht, eckig
- Regenwasserschacht, eckig
- Schmutzwasserschacht, eckig
- Mischwasserhaltung
- Regenwasserhaltung
- Schmutzwasserhaltung
- Mischwasserdruckleitung
- Regenwasserdruckleitung
- Schmutzwasserdruckleitung

Nr.	Art der Änderung	Datum	Zeichen

Ingenieurbüro Reuther & Seuß GmbH
Werner-von-Siemens-Str. 34 92224 Amberg
Tel.: 09621 / 77 31 - 0 Fax: 09621 / 77 31 - 31
Mail: info@ib-reuther-seuss.de Internet: www.ib-reuther-seuss.de

Stadt Hirschau
Landkreis Amberg - Sulzbach

Unterlage Nr.:

	Datum	Zeichen
bearbeitet	Mai 05	
gezeichnet	Mai 05	
geprüft	Mai 05	
Plan Nr.:	23-038.03 / 03	

Kanalaufnahme

Abwasseranlage
Steiningloh - Urspring
- Steiningloh III -

Kanalbestandsplan

Maßstab 1 : 500